



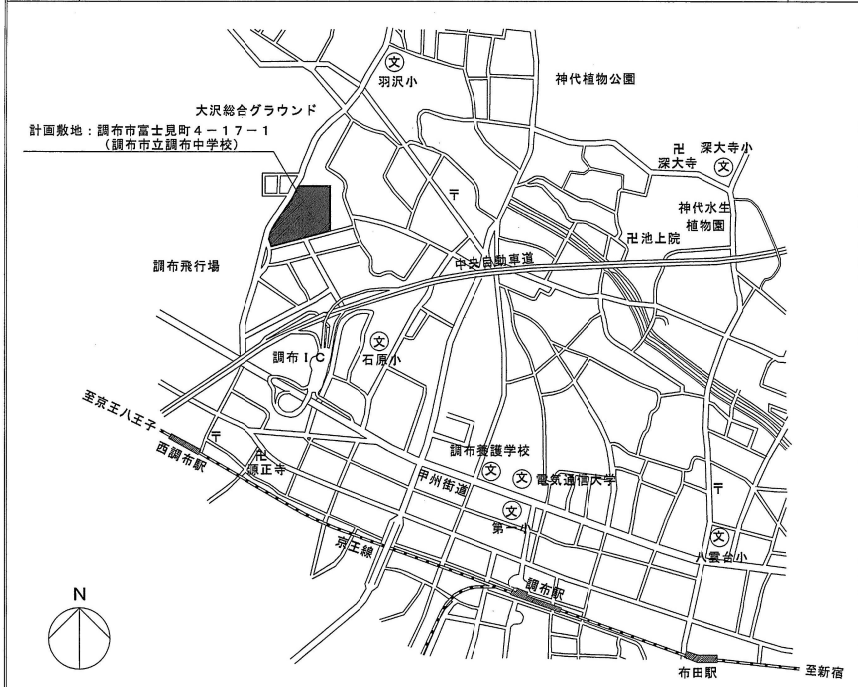

03 工事概要・面積表

工事場所	東京都調布市富士見町4-17-1				
用途地域	第一種中高層住居専用地域				
防火地域	準防火地域				
その他の地域地区	15m第一種高度地区				
構造・規模	RC造、一部S造 地上2階				
最終確認通知	平成11年5月11日 第13号(弓道場増築工事)				
敷地面積	39,180.37 m ²				
建築面積	申請部分	1,705.46 m ²			
	既存部分	3,269.57 m ²			
	合計	4,975.03 m ²			
	申請部分	2,139.64 m ²			
	既存部分	7,637.24 m ²			
	合計	9,776.88 m ²			
敷地面積	建物番号	用途	面積		
	申請部分 ⑪	体育館	1,644.40 m ²		
	申請部分 ⑫	ゴミ置場	17.46 m ²		
	申請部分 ⑬	渡り廊下1	28.76 m ²		
	申請部分 ⑭	渡り廊下2	3.07 m ²		
	申請部分 ⑮	渡り廊下3	11.77 m ²		
	既存部分 ①	中学校	2,718.82 m ²		
	既存部分 ②	プール更衣室	114.00 m ²		
	既存部分 ③	日除テント	4.00 m ²		
	既存部分 ④	倉庫	26.43 m ²		
	既存部分 ⑤	弓道場	162.28 m ²		
	既存部分 ⑥	駐輪場	5.60 m ²		
	既存部分 ⑦	陶芸小屋	49.50 m ²		
	既存部分 ⑧	倉庫	121.50 m ²		
	既存部分 ⑨	倉庫	19.44 m ²		
	既存部分 ⑩	駐輪場	48.00 m ²		
	合計		4,975.63 m ²		
	建物番号	用途	1階	2階	3階
	申請部分 ⑪	体育館	1,551.57	559.98	10.63
	申請部分 ⑫	ゴミ置場	17.46		
	申請部分 ⑬	渡り廊下1			
	申請部分 ⑭	渡り廊下2			
	申請部分 ⑮	渡り廊下3			
床面積	申請部分計		1,569.03	559.98	10.63
	既存部分 ①	中学校	2,443.820	2,519.480	2,138.510
	既存部分 ②	プール更衣室	114.000		
	既存部分 ③	日除テント	8.000		
	既存部分 ④	倉庫	26.430		
	既存部分 ⑤	弓道場	149.710		
	既存部分 ⑥	駐輪場	5.600		
	既存部分 ⑦	陶芸小屋	42.750		
	既存部分 ⑧	倉庫	121.500		
	既存部分 ⑨	倉庫	19.440		
	既存部分 ⑩	駐輪場	48.000		
	既存部分計		2,979.250	2,519.480	2,138.510
	合計				
			2,979.250	2,519.480	2,138.510

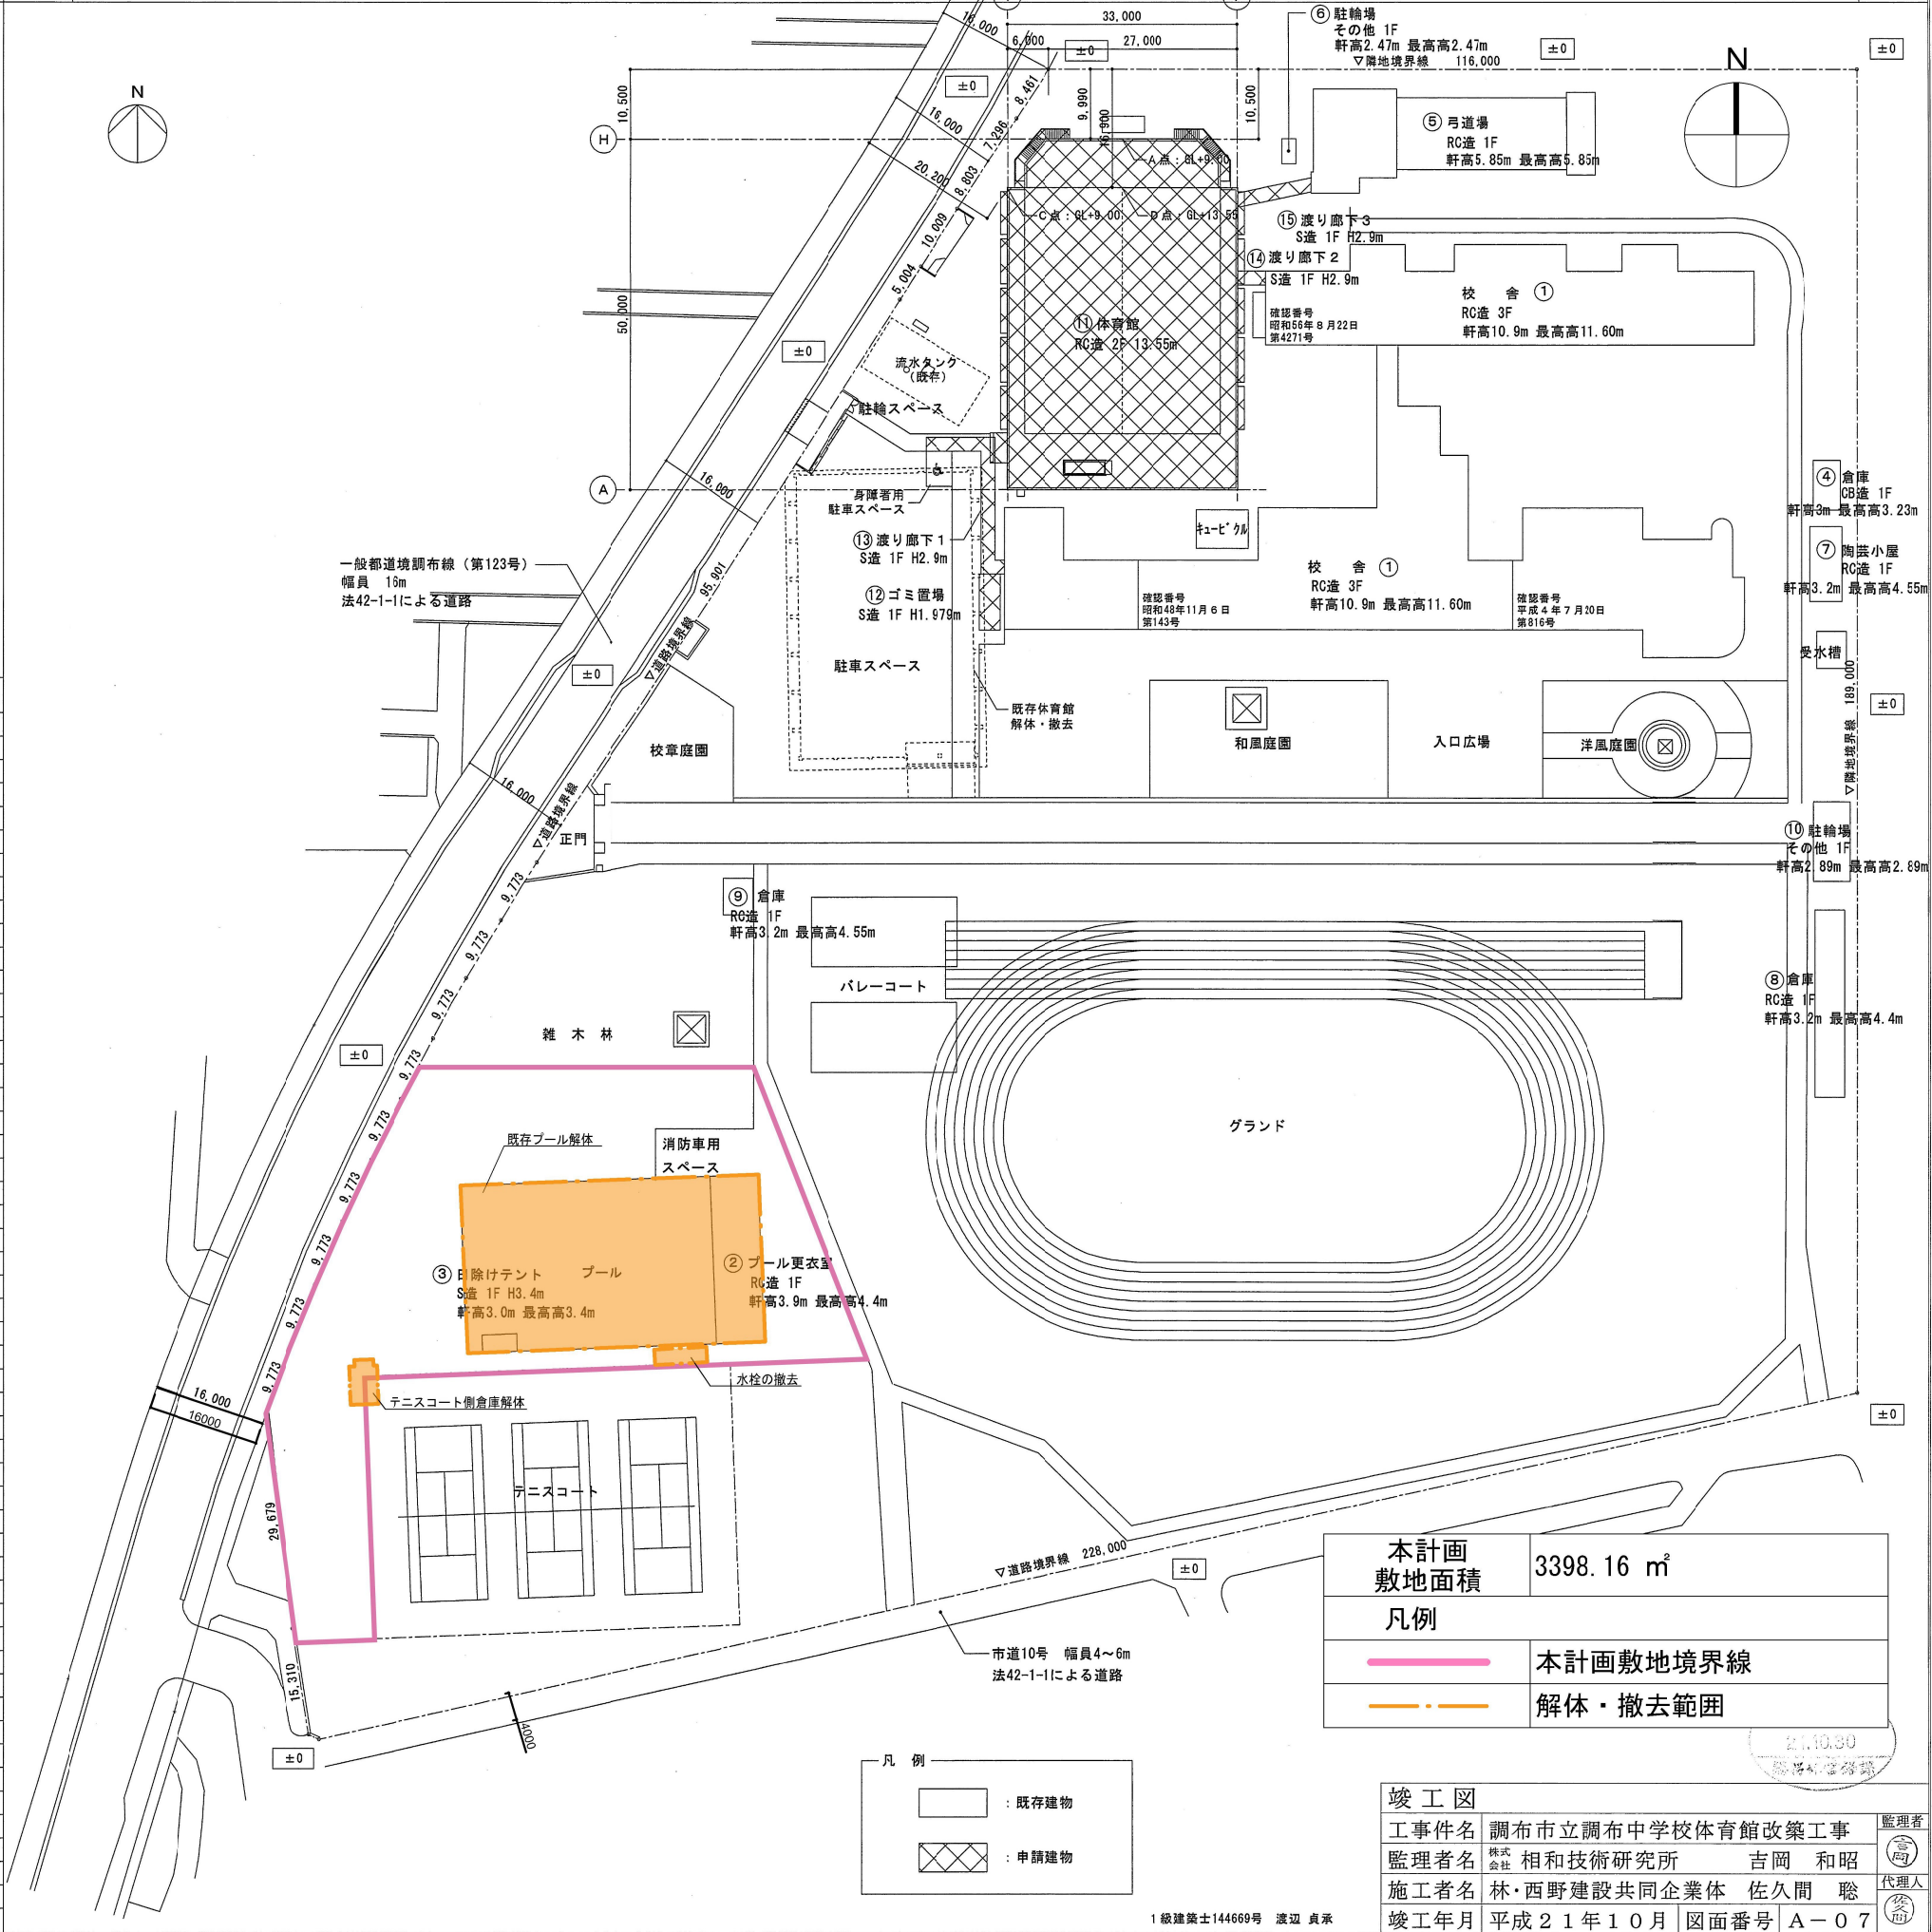

本計画敷地面積	3398.16 m ²
凡例	
	本計画敷地境界線
	解体・撤去範囲

竣工図	
工事件名	調布市立調布中学校体育館改築工事
監理者名	株式会社 相和技術研究所 吉岡 和昭
施工者名	林・西野建設共同企業体 佐久間 聡
竣工年月	平成21年10月
図面番号	A-07